
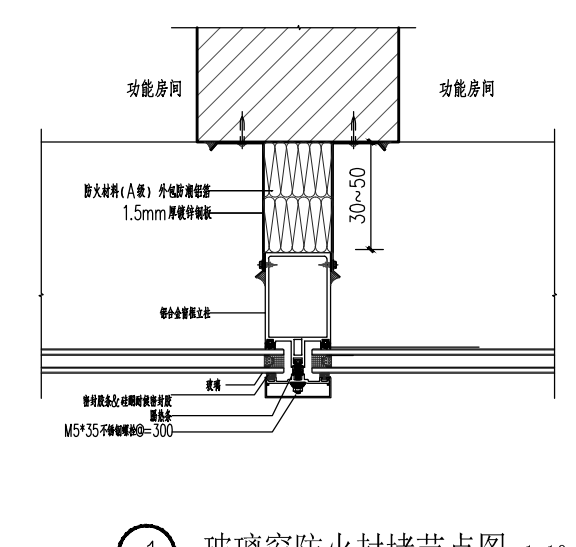
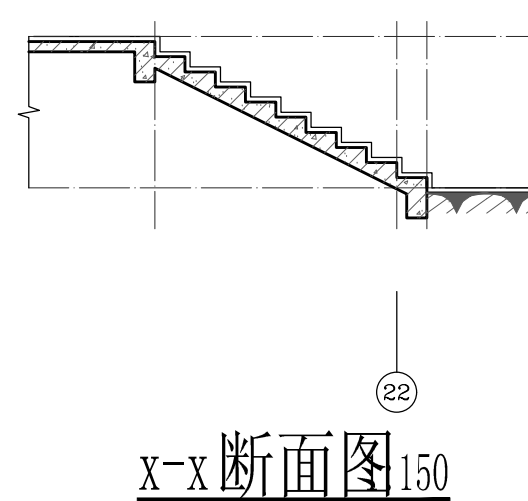
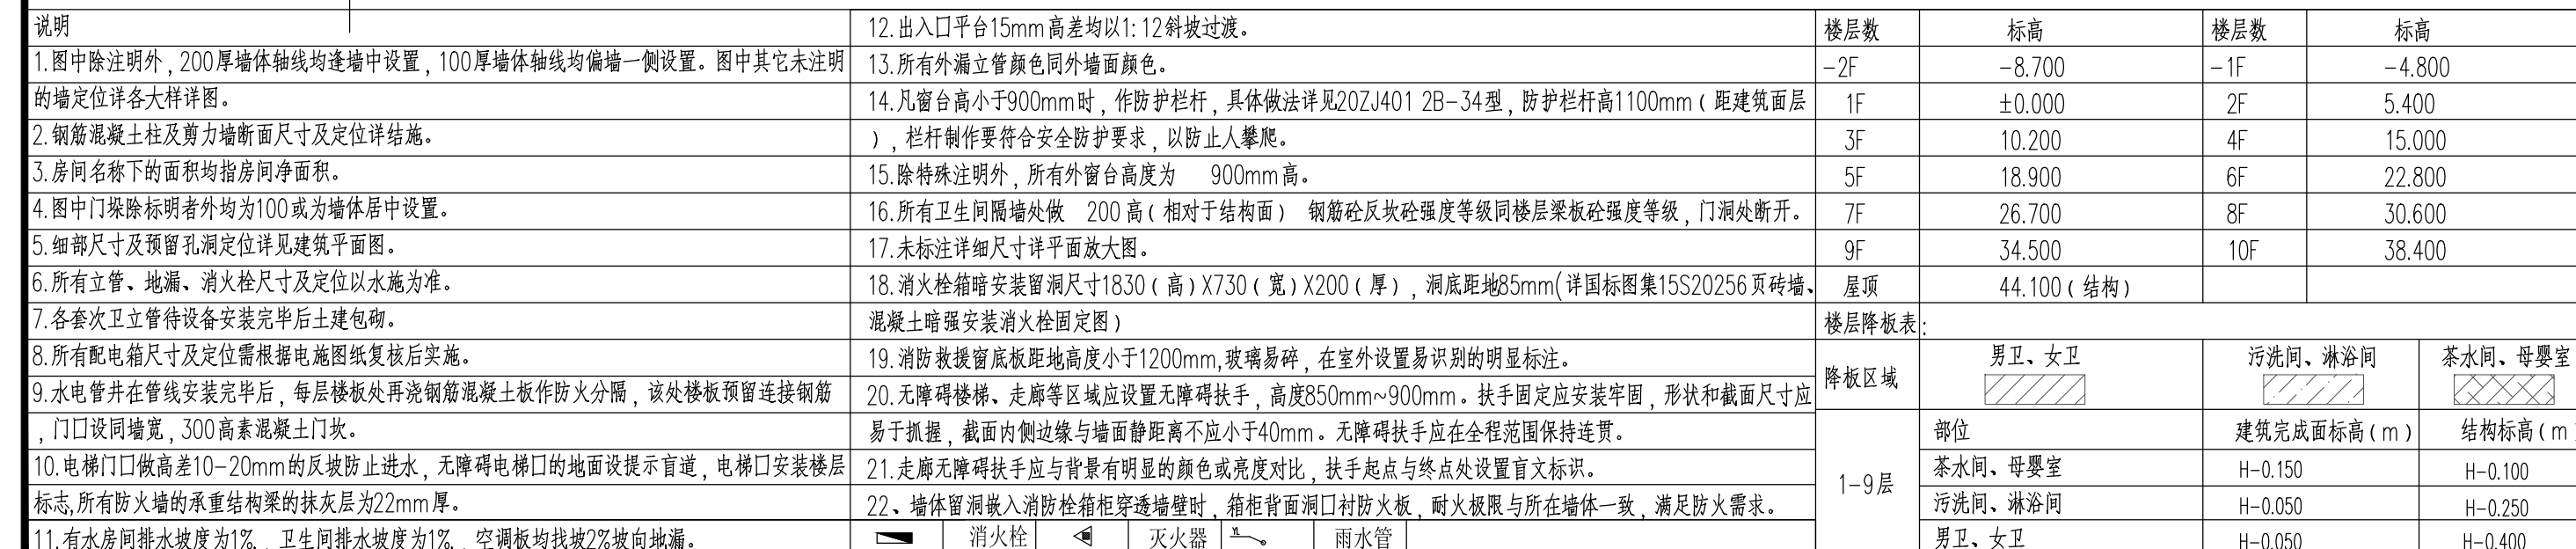
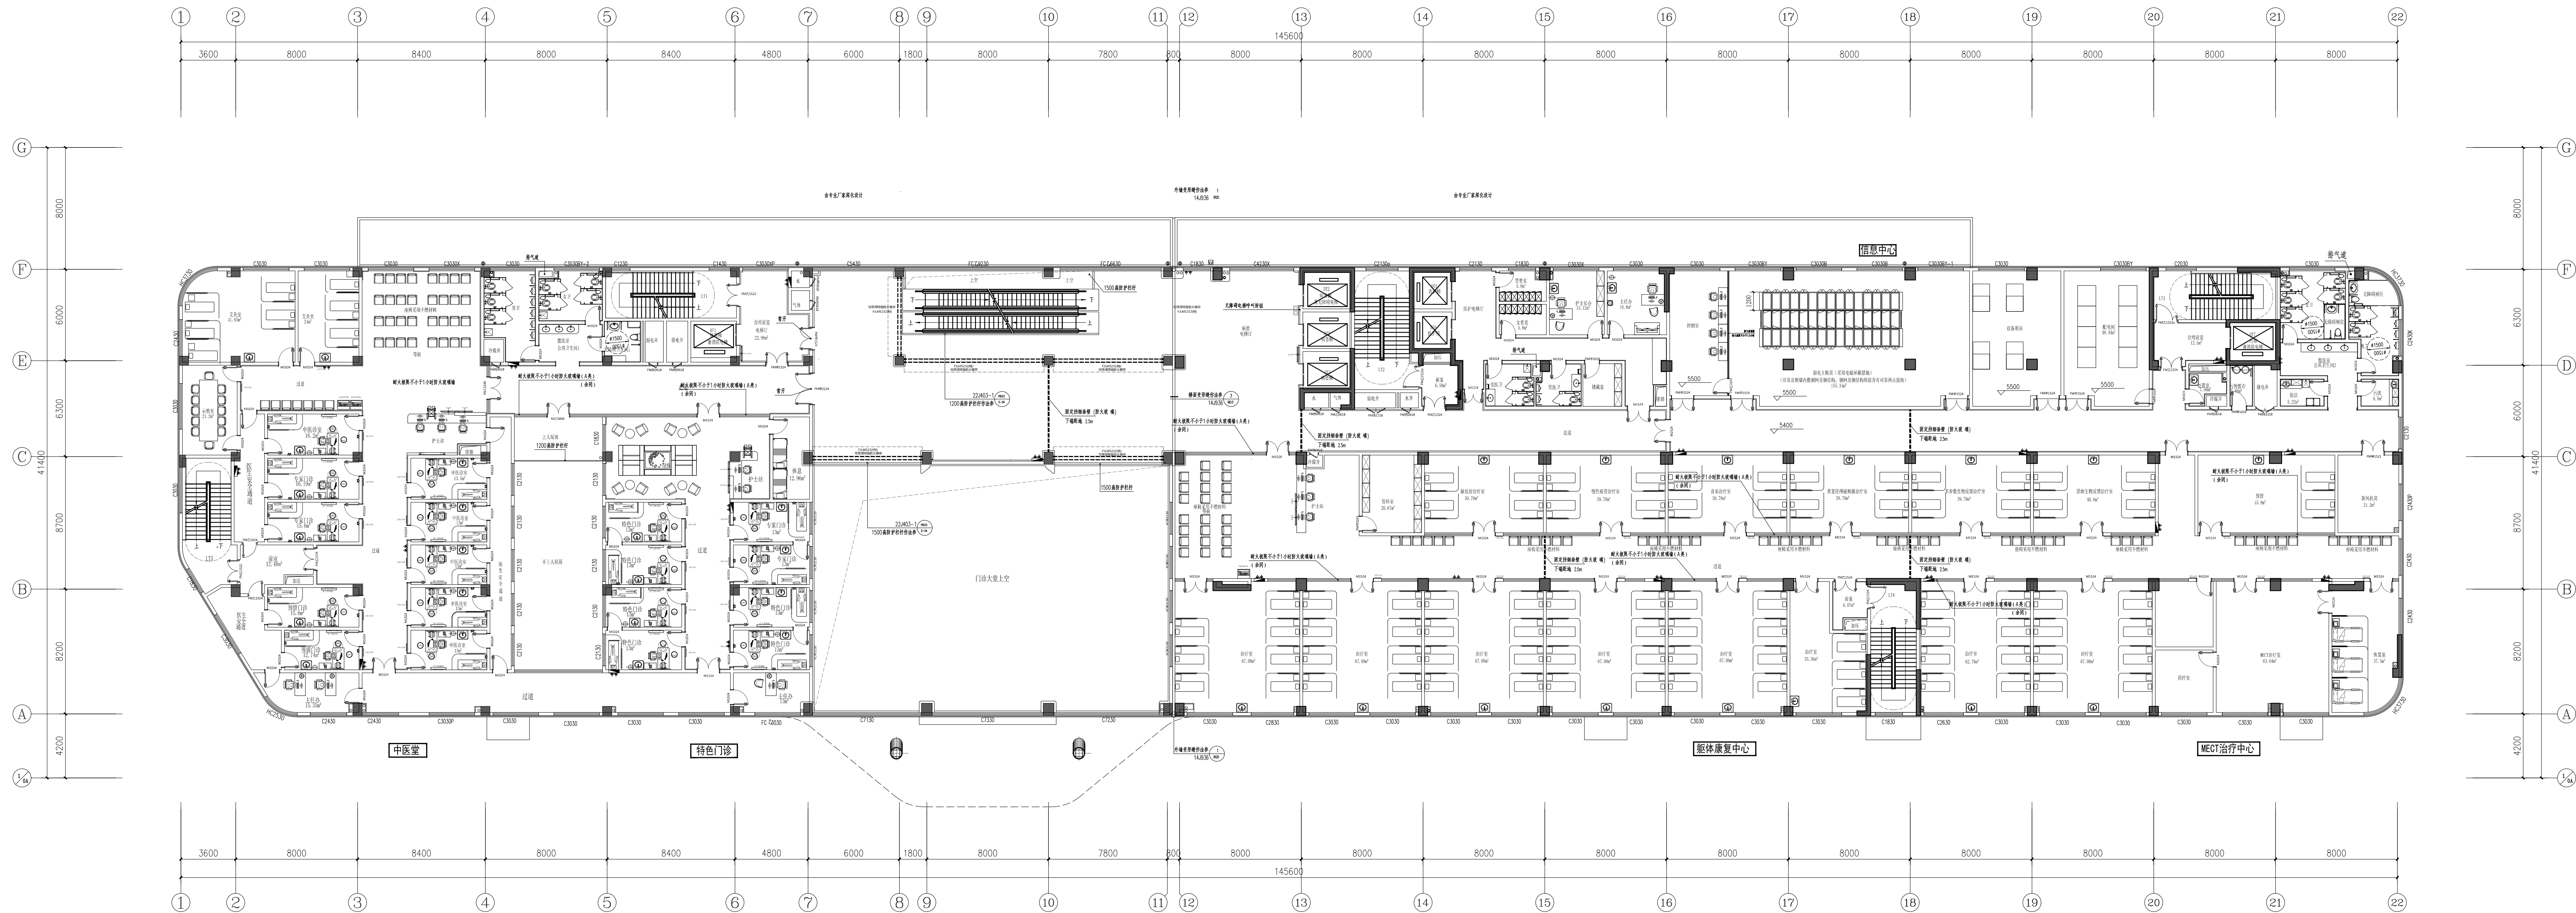 





SCALE 1: 100

本层建筑面积:4050.49m²
 基底建筑面积:4152.16m²
 本栋建筑面积:23852.32m² (其中不计容面积:173.39m²)

[illegible]

楼层数	楼高	楼层数	楼高
~2F	~8.700	~1F	~4.800
1F	+0.000	2F	5.400
3F	10.200	4F	15.000
5F	18.900	6F	22.800
7F	26.700	8F	30.600
9F	34.500	10F	38.400
层总高	44.100 (结构)		

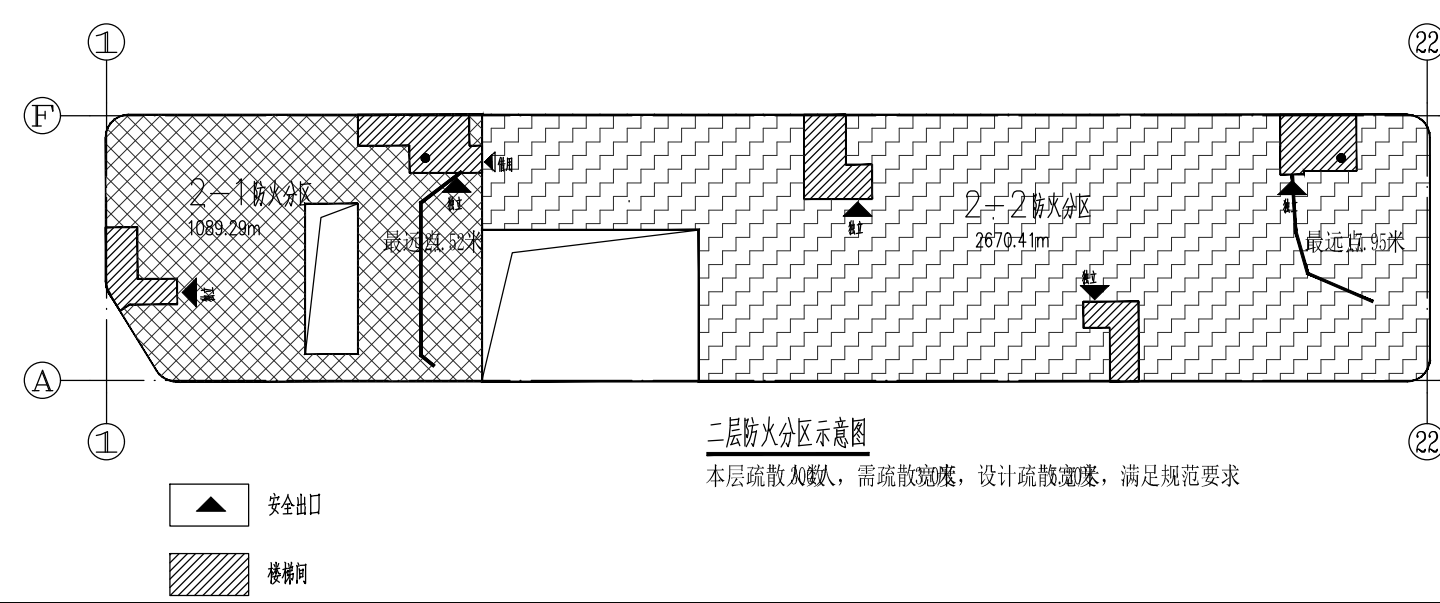



二层平面布置图





本层疏散人数, 需疏散宽度, 设计疏散宽度, 满足规范要求

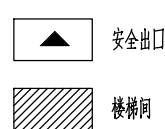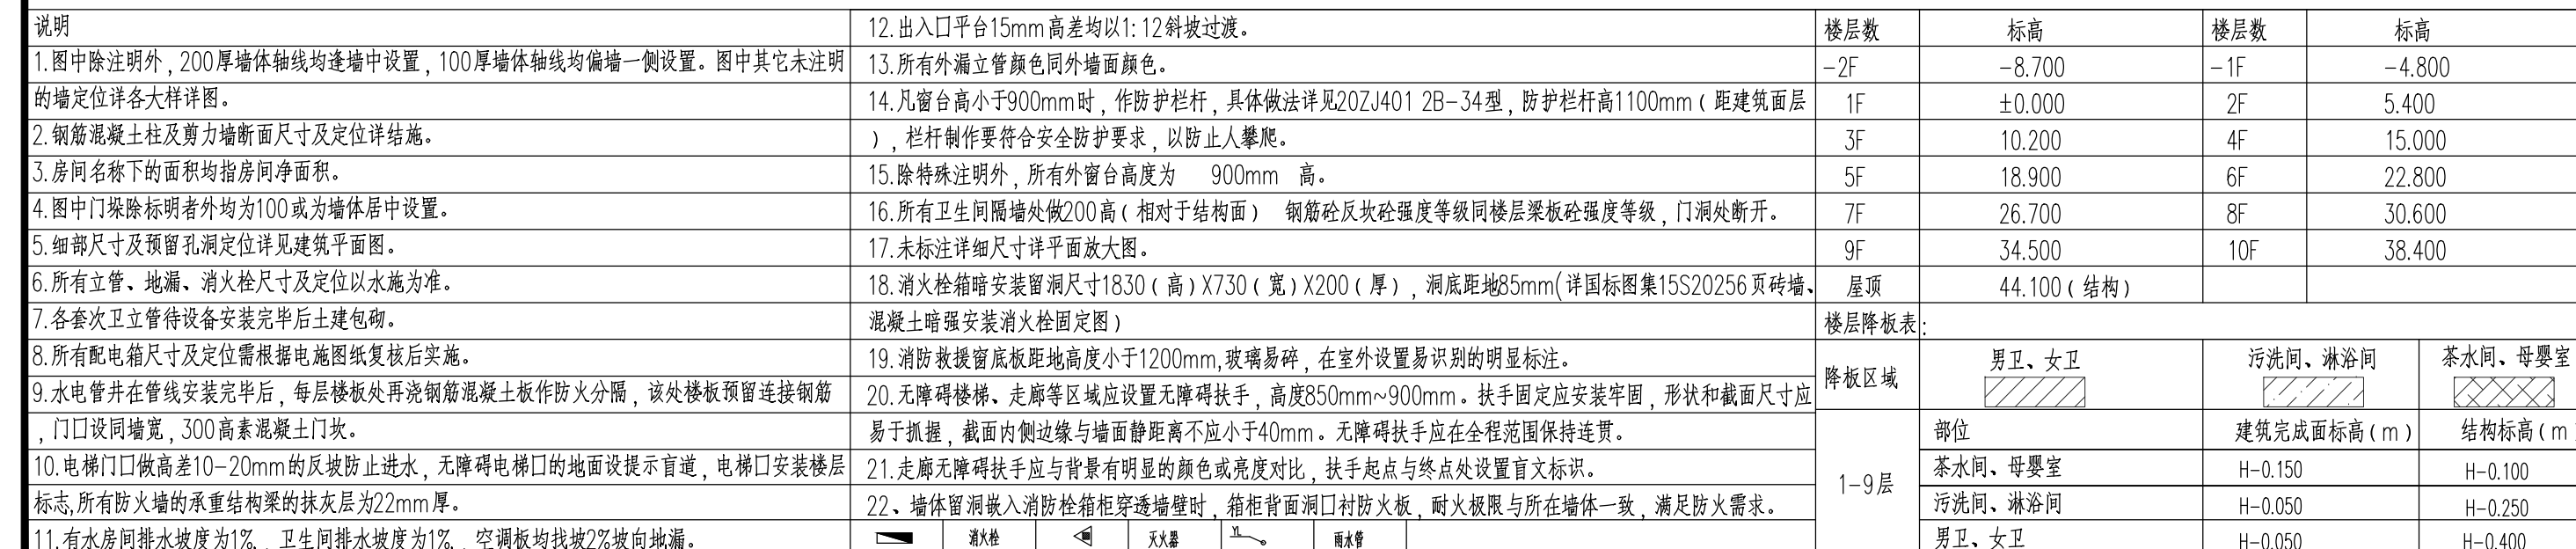

四层平面布置图




注明	12.出入口平台15mm高差均以1:12斜坡过渡。	楼层数		标高	楼层数	标高			
1.图中除注明外，200厚墙体轴线均墙中设置，100厚墙体轴线均偏一侧设置。图中其它未注明的墙体详各大大样详。	13.所有外墙立面颜色同外墙颜色。	-2F		-8.700	-1F	-4.800			
2.钢筋混凝土柱及剪力墙断面尺寸及定位详结施。	14.凡高出平台900mm时，设防护栏杆，具体做法详见20ZJ401-2B-34号，防护栏杆高1100mm（距建筑面层），栏杆制作要符合安全防护要求，以防止人攀爬。	1F		0.000	2F	5.400			
3.房间名称下的面积均指房间净面积。	15.除特殊注明外，所有窗台高度为900mm高。	3F		10.200	4F	15.000			
4.图中门垛除标明者外均为100或为墙体中设置。	16.所有卫生间隔墙处设200高（相对于结构面）钢筋混凝土梁板砼强度等级同门洞处新开。	5F		18.900	6F	22.800			
5.细部尺寸及预留孔洞定位详见建施平面图。	17.未标注详细尺寸详平面大样。	7F		26.700	8F	30.600			
9.水电管井在安装完成后，每层楼处再浇筑钢筋混凝土板作防火分隔，该处楼顶预连接钢筋，门口设门坎，300高素混凝土门坎。	21.走廊无障碍扶手应与背景形成明显的颜色对比度标识，扶手起点与终点处设置警示标志。	降层区域		男卫、女卫		污洗间、淋浴间		茶水间、母婴室	
10.电梯口门坎高度10~20mm并做防水进水处理，无障碍电梯口的地面设置盲道，电梯口安装楼梯标志，所有防火墙的承重结构按节点为22mm厚。	22.墙体预埋铁入消防栓箱体透墙处时，沿框正面用封口材料封堵，耐火极限与所在墙体一致，满足防火要求。	部位						建筑完成面标高(m)	结构标高(m)
11.有水房间排水坡度为1%，卫生间排水坡度为1%、空调板均找坡2%流向地漏。		1-9层		茶水间、母婴室	H=0.150		H=0.100		
				污洗间、淋浴间	H=0.050		H=0.250		
				男卫、女卫	H=0.050		H=0.400		

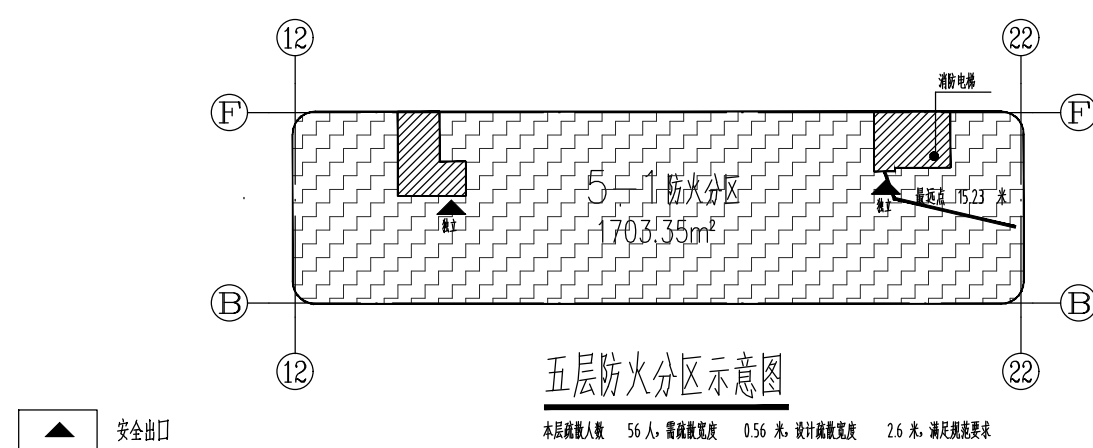





注明	12.出入口平台15mm高差均以1:12斜坡过渡。	楼层数	标高	楼层数	标高
1.图中除注明外,200厚墙体轴线均墙中设置,100厚墙体轴线均墙偏一侧设置。图中其它未注明均按设计详图大样详注。	13.所有外漏立面颜色同外墙颜色。	-2F	-8.700	-1F	-4.800
2.钢筋混凝土柱及剪力墙断面尺寸及定位详注。	14.凡窗台小于900mm时,设防护栏杆,具体做法详见202J401-2B-34号,防护栏杆高1100mm(距建筑面层),栏杆制作要符合安全防护要求,以防止上攀爬。	1F	0.000	2F	5.400
3.房间名称下的面积均指房间净面积。	15.除特殊注明外,所有窗台高度为900mm高。	3F	10.200	4F	15.000
4.图中门垛除标明者外均为100或为墙体中设置。	16.所有卫生间隔墙处门宽0.9(相对于结构面) 铜铝合金门框强度等级同楼层梁板强度等级,门洞处新开。	5F	18.900	6F	22.800
5.细部尺寸及预留洞定位详见建筑平面图。	17.未标注详细尺寸详平面大数定。	7F	26.700	8F	30.600
6.所有立管、地漏、消火栓尺寸及定位以水施为准。	18.消火栓箱暗装安装间距为1830(宽)X730(高)X200(厚),距底地85mm(详国标图集15S2026反砖墙、混凝土墙强安强火栓大样定图)	9F	34.500	10F	38.400
7.各套水卫设备待设备安装完毕后土建包箱。	19.消防栓视圈梁距地高度不小于1200mm,玻璃敲碎,在室外设置易识别的明显标注。	屋顶	44.100(结构)		
8.所有配电箱尺寸及定位需根据电气图强电复核后实施。	20.无障碍楼梯、走廊等区域应设置无障碍扶手,高度850mm~900mm,扶手固定应安装牢固,形状和截面尺寸应便于抓握,截面内侧边缘与墙面距离不应小于40mm,无障碍扶手应在全范围保持连续。	楼层降层表:			
9.水电管在强电管安装完毕后,每层楼处再浇筑钢筋混凝土板作防火分隔,该处楼板预留连接钢筋,门口设同规格,300高素混凝土门坎。	21.走廊无障碍扶手应与背景有明显的颜色或亮度对比,扶手起于终点处设置固定卡件。	降层区域	男卫、女卫	污洗间、淋浴间	茶水间、母婴室
10.电梯口门洞高差10~20mm为混凝土板作止水,无障碍电梯口的地面设置盲道,电梯口安装楼层标志,所有防火门的承重结构按图大样为22mm厚。	22.墙体预埋铁入消防栓箱体连接预埋件,箱背面洞口封防火棉,防火棉与所在墙体一致,满足防火要求。	部位			结构标高(m)
11.有水房间排水坡度为1%,卫生间排水坡度为1%,空调板均找坡2%流向地漏。		1-9层	茶水间、母婴室	H=0.150	H=0.100
			污洗间、淋浴间	H=0.050	H=0.250
			男卫、女卫	H=0.050	H=0.400

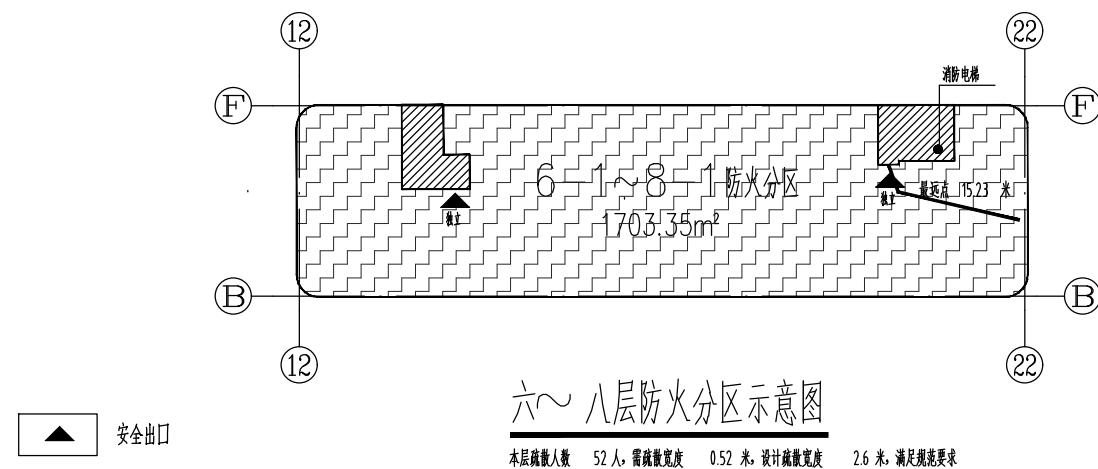




注明	12.出入口平台15mm高差均以1:12斜坡过渡。	楼层数	标高	楼层数	标高
1.图中除注明外,200厚墙体轴线均墙中设置,100厚墙体轴线均墙偏一侧设置。图中其它未注明均按标准详图大样详注。	13.所有外漏立管颜色同外墙颜色。	-2F	-8.700	-1F	-4.800
2.钢筋混凝土柱及剪力墙断面尺寸及定位详绘。	14.凡高出平台900mm时,设防护栏杆,其做法详202J401-2B-34图,防护栏杆高1100mm(距建筑面层),栏杆制作要符合安全防护要求,以防止人攀爬。	1F	0.000	2F	5.400
3.房间名称下的面积均指房间净面积。	15.除特殊注明外,所有窗台高度为900mm。	3F	10.200	4F	15.000
4.图中门垛除标明者外均为100或为墙体中设置。	16.所有卫生间隔墙处H200高(相对于结构面) 铜铝夹胶板强度等级同楼层梁板胶强度等级,门洞处新开。	5F	18.900	6F	22.800
5.细部尺寸及预留洞定位详见标准平面图。	17.未标注详细尺寸详平面大数定。	7F	26.700	8F	30.600
6.所有立管、地漏、消火栓尺寸及定位以水施为准。	18.消火栓箱暗装安装间距W1830(高)X730(宽)X200(厚),距底地85mm(详国标图集15S2026反砖墙、混凝土墙强安强火栓大样定图)	9F	34.500	10F	38.400
7.各套水卫立管设备按设备安装完后土建包箱。	19.消防栓视圈梁距地高度不小于1200mm,玻璃敲碎,在室外设置易识别的明显标注。	屋顶	44.100(结构)		
8.所有配电箱尺寸及定位依据标准图图强电强电箱后实施。	20.无障碍楼梯、走廊等区域应设置无障碍扶手,高度850mm~900mm,扶手固定应安装牢固,形状和截面尺寸应便于抓握,截面内侧边缘与墙面距离不应小于40mm,无障碍扶手应在全范围保持连续。	楼层降层表:			
9.水电管在强电管安装完后,每层楼板处再浇筑钢筋混凝土板作防火分隔,该处楼板预留连接钢筋,门口设同规格,300高素混凝土门坎。	21.走廊无障碍扶手应与背景形成明显的颜色或亮度对比,扶手起于终点处设置固定装置。	降层区域	男卫、女卫	污污间、淋浴间	茶水间、母婴室
10.电梯口门洞高差10~20mm时设坡道防止进水,无障碍电梯口的地面设置盲道,电梯口安装楼层标志,所有防火门的承重结构按图大样为22mm厚。	22.墙体预埋嵌入消防栓箱体处预埋时,箱背面洞口封材料防火,耐火极限与所在墙体一致,满足防火要求。	部位			结构标高(m)
11.有水房间排水坡度为1%,卫生间排水坡度为1%,空调板均找坡2%流向地漏。		1-9层	茶水间、母婴室	H=0.150	H=0.100
			污污间、淋浴间	H=0.050	H=0.250
			男卫、女卫	H=0.050	H=0.400

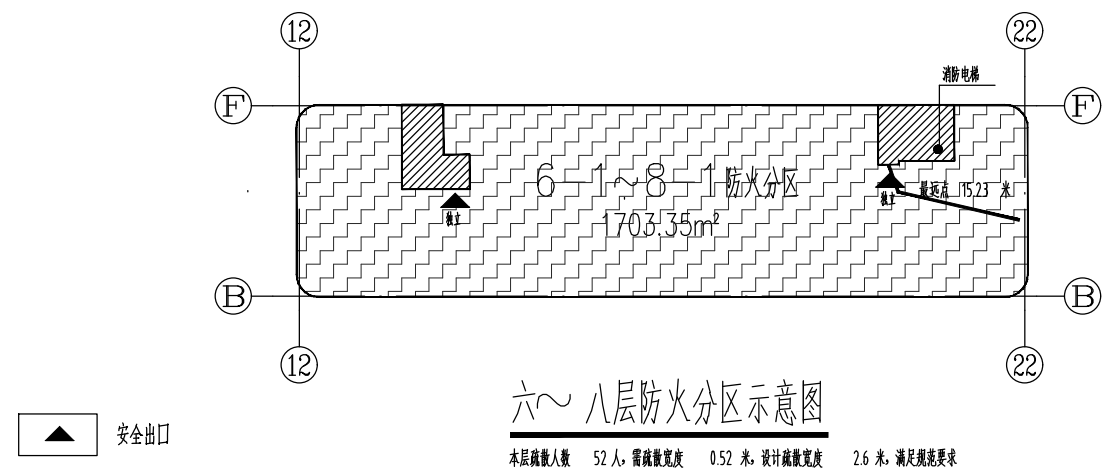

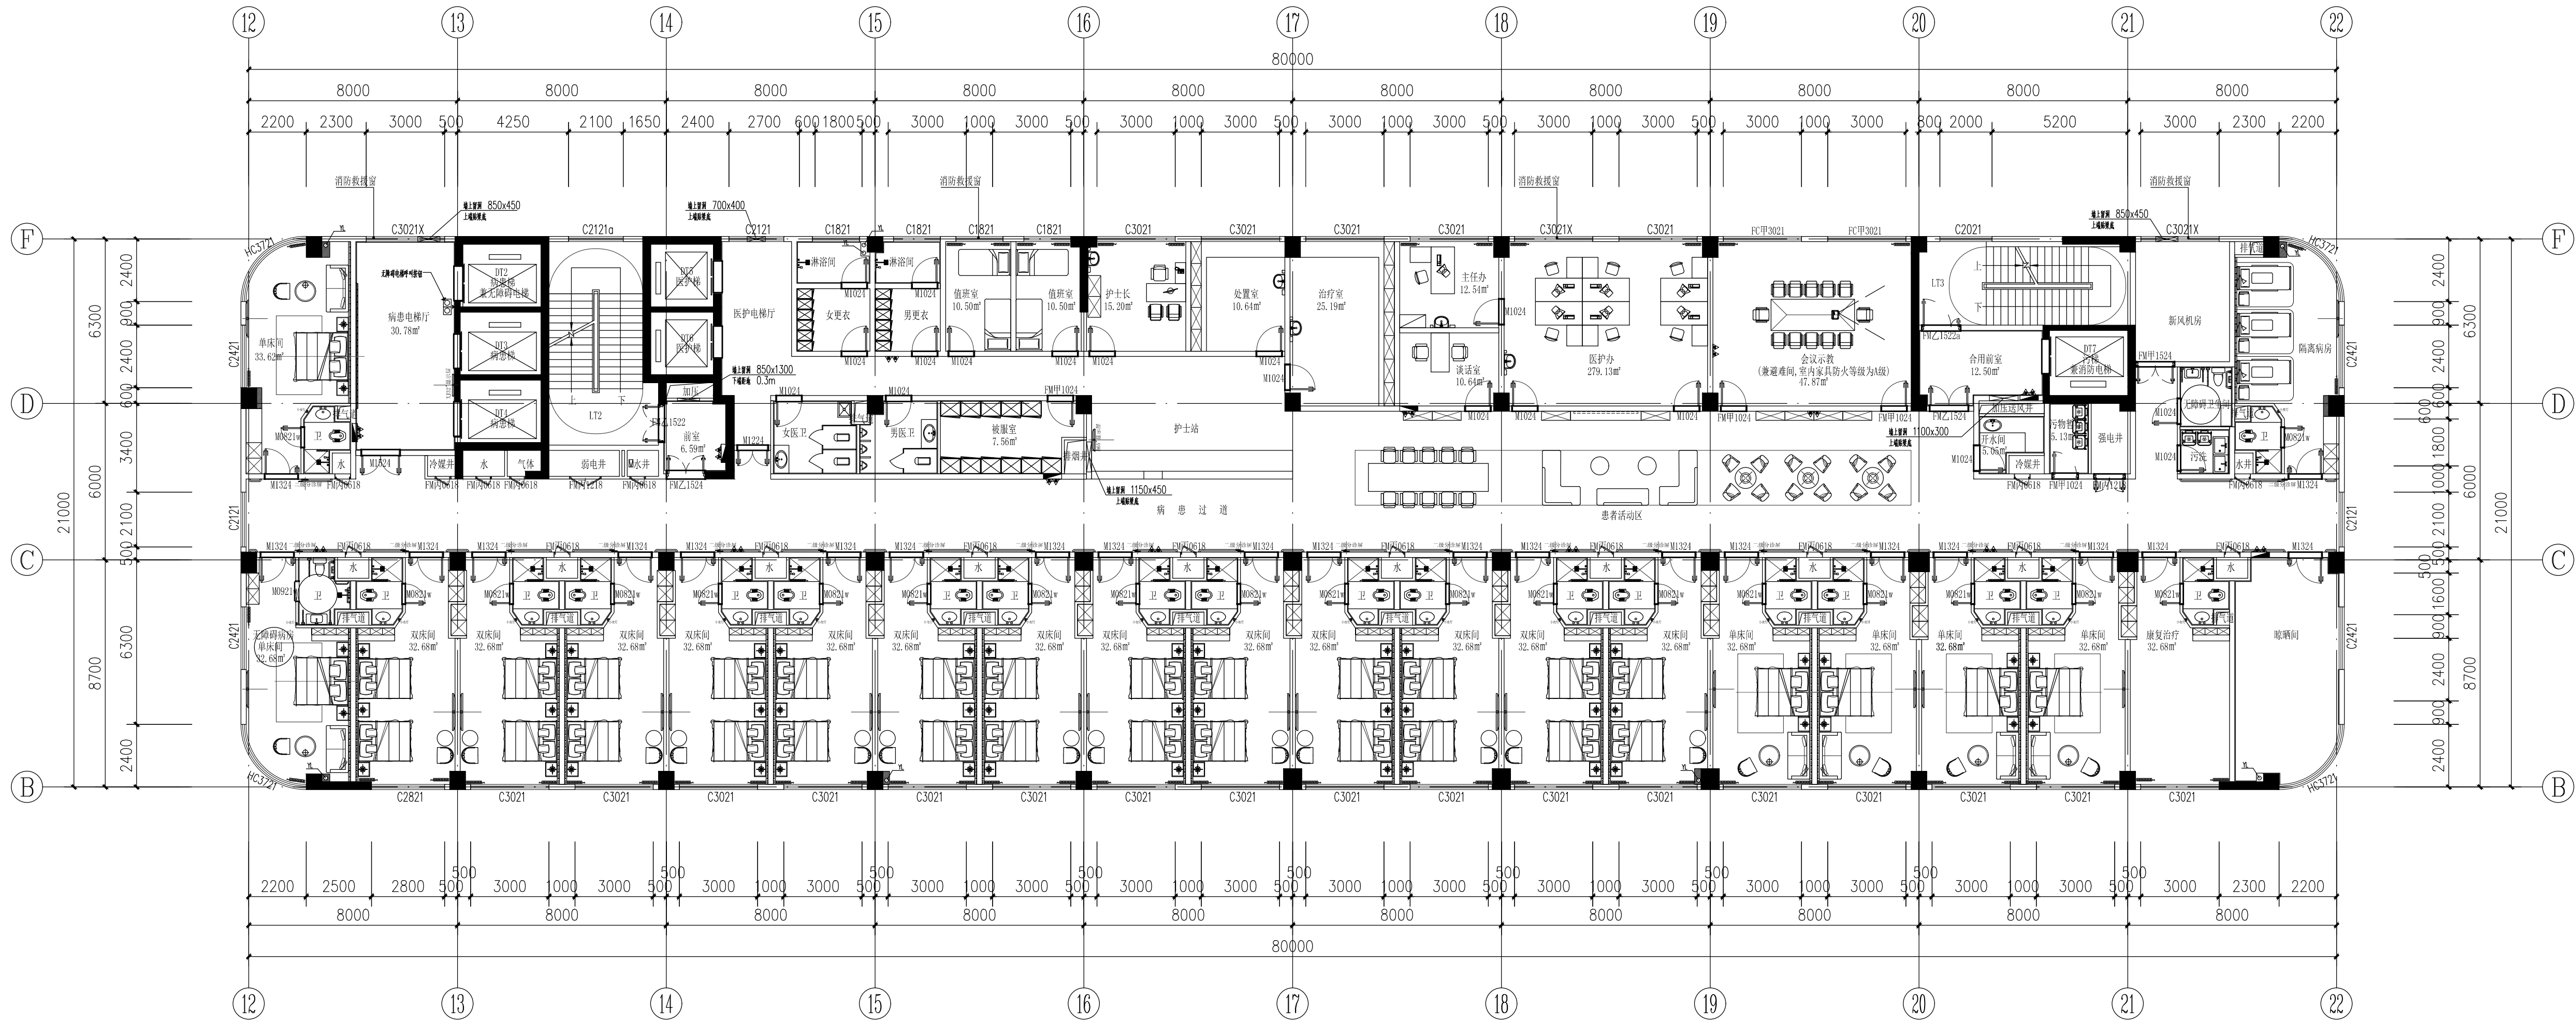


八层、九层平面布置图 SCALE 1: 150

说明	12. 出入口平台15mm高差均以1:12斜坡过渡。	楼层数	标高	楼层数	标高
	13. 所有外漏立管颜色同外墙颜色。	-2F	-8.700	-1F	-4.800
1. 图中除注明外, 200厚墙体轴线均连续设置, 100厚墙体轴线均偏墙一侧设置。图中其它未注明的定位详各大大样图。	14. 凡窗台高小于900mm时, 作防护栏杆, 具体做法详见202J401 2B~34型, 防护栏杆高1100mm(距建筑面层), 栏杆制作要符合安全防护要求, 以防止人攀爬。	1F	±0.000	2F	5.400
	15. 除特殊注明外, 所有外窗台高度为 900mm 高。	3F	10.200	4F	15.000
2. 钢筋混凝土柱及剪力墙断面尺寸及定位详结构。	16. 所有卫生间隔墙处做200高(相对于结构面) 钢筋混凝土坎(强度等级同楼层梁板砼强度等级, 门洞处断开)。	5F	18.900	6F	22.800
3. 房间名称下的面积均指房间净面积。	17. 未标注详图尺寸详平面放大图。	7F	26.700	8F	30.600
4. 图中门垛除标明者外均为100或为墙体居中设置。	18. 消防栓箱暗装安装尺寸1830(高) X730(宽) X200(厚), 洞底距地55mm(详国标图集15S20256页砖墙、混凝土暗装安装消防栓固定图)。	9F	34.500	10F	38.400
5. 细部尺寸及预留孔洞定位详见建筑平面图。	19. 消防栓箱底距地面高度小于1200mm, 玻璃易碎, 在室外设置易识别的明显标识。	屋顶	44.100(结构)		
6. 所有立管、地漏、消火栓尺寸及定位以水施为准。	20. 无障碍楼梯、走廊等区域应设置无障碍扶手, 高度850mm~900mm, 扶手固定应安装牢固, 形状和截面尺寸应易于抓握, 截面内侧边棱与墙面净距离不应小于40mm, 无障碍扶手应在全范围保持连续。	楼层降板表:			
7. 各套卫生间管待设备安装完毕后土建包饰。	21. 走廊无障碍扶手应与背景有明显的颜色或亮度对比, 扶手起点与终点处设置盲文标识。	降板区域	男卫、女卫	污洗间、淋浴间	茶水间、母婴室
8. 所有配电箱尺寸及定位需根据施工图纸复核后实施。	22. 墙体预埋管洞口应封堵严密, 封堵材料应耐火, 耐火等级与所在墙体一致, 满足防火需求。		男卫、女卫	污洗间、淋浴间	茶水间、母婴室
9. 水电管并在管线安装完毕后, 每层楼板处再浇筑钢筋混凝土板作防火分隔, 该处楼板预埋连接钢筋, 门口设同宽, 300高素混凝土门坎。		1~9层	茶水间、母婴室	建筑完成面标高(m)	结构标高(m)
10. 电梯门口做高差10~20mm的斜坡防止进水, 无障碍电梯口的地面设提示盲道, 电梯口安装楼层标志, 所有防火门的承重结构梁的抹灰层为22mm厚。			污洗间、淋浴间	H-0.150	H-0.100
11. 有水房间排水坡度为1%, 卫生间排水坡度为1%, 空调板均找坡2%坡向地漏。			男卫、女卫	H-0.050	H-0.250
				H-0.050	H-0.400

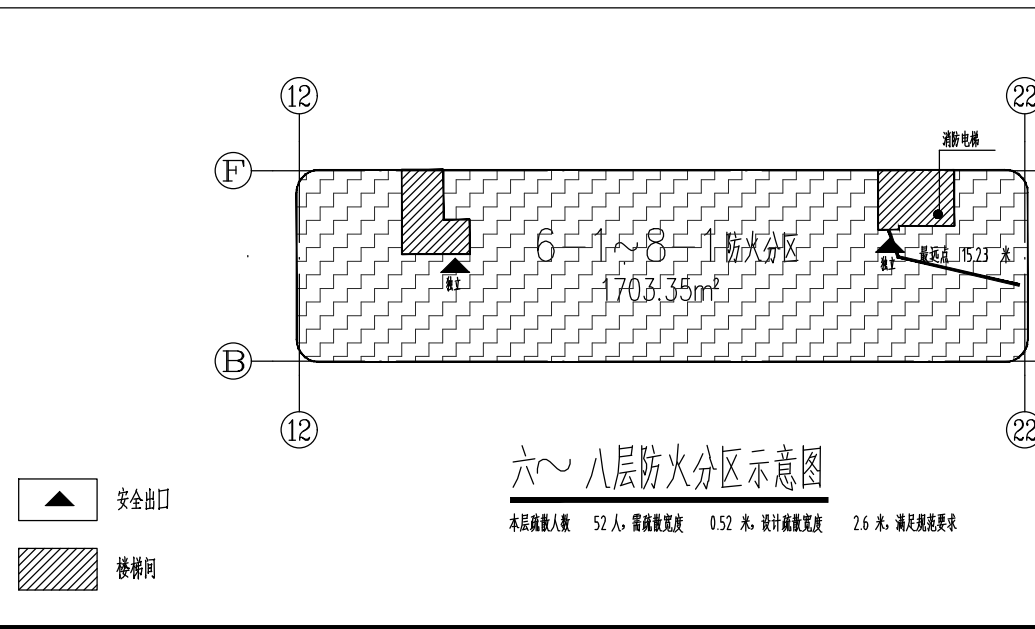

C		
B		
A		
FIRST ISSUE		
版本	摘要	发行日期
REV	DESCRIPTION	ISSUED DATE
注册章		
REGISTRATION STAMP		
发图章		
ISSUING STAMP		
建设单位 CLIENT		
岳阳康复医院		
项目名称 PROJECT NAME		
岳阳康复医院扩建及精神卫生设施设备改造项目		
子项名称 SUB-PROJECT NAME		
1#精神卫生及心理健康业务用房		
图纸名称 DRAWING TITLE		
八层、九层平面布置图		
项目代号	6956	阶段 施工图设计
PROJECT NO.	6956	DES. STAGE
图号	6956SC-3-JZ-65	
DRAWING NO.	6956SC-3-JZ-65	
专业	张次	张数
DISCIPLINE	SHEET NO.	SHEET AMOUNT
建筑	JZS-65	281
比例	1:150	日期 2025.09
SCALE	1:150	DATE

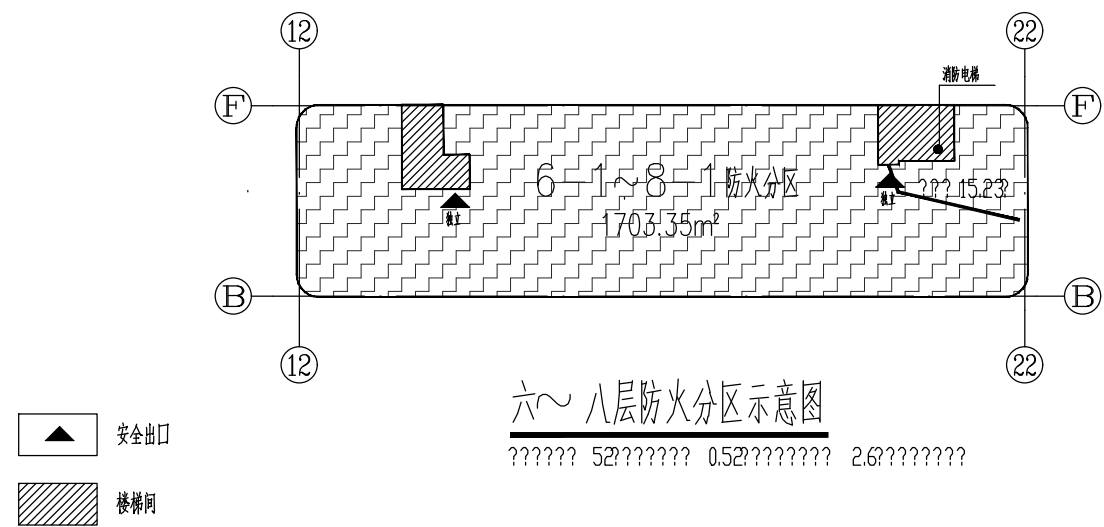[illegible]

C			
B			
A			
	FIRST ISSUE		
版次 REV	描 要 DESCRIPTION	发行日期 ISSUED DATE	
注册章 REGISTRATION STAMP			

发图章
ISSUING STAMP

(竣工図本並發図専用章無誤)

[illegible]

建设单位 CLIENT			
岳阳市康发医院			
项目名称 PROJECT NAME			
岳阳市康发医院扩建及精神卫生设施设备及改造项目			
子项名称 SUB-PROJECT NAME			
1#精神卫生及心理健康业务用房			
图纸名称 DRAWING TITLE			
十层平面布置图			
项目代号 PROJECT NO.	6956	阶段、阶段 DES. STAGE	施工图设计
图号 DRAWING NO.	6956GS-3-JZ-72		
专业 DISCIPLINE	依次 SHEET NO.	张数 SHEET AMOUNT	
建筑	JZS-72	281	
比例 SCALE	1:150	日期 DATE	2025.09